


Pomiar powykonawczy fundamentu pod zbiornik z ciekłym tlenem. . Stwierdza się zgodność usytuowania obiektu budowlanego z projektem zagospodarowania działki.  
Skala 1:500

Obręb : 0004 – m. Augustów **USŁUGI GEODEZYJNO-KARTOGRAFICZNE**  
Dz. nr : 65/7  
Miasto : Augustów  
Powiat : Augustów

Zbigniew Folejewski  
16-300 Augustów, ul. 3 Maja 13  
tel. 87 643-54-96

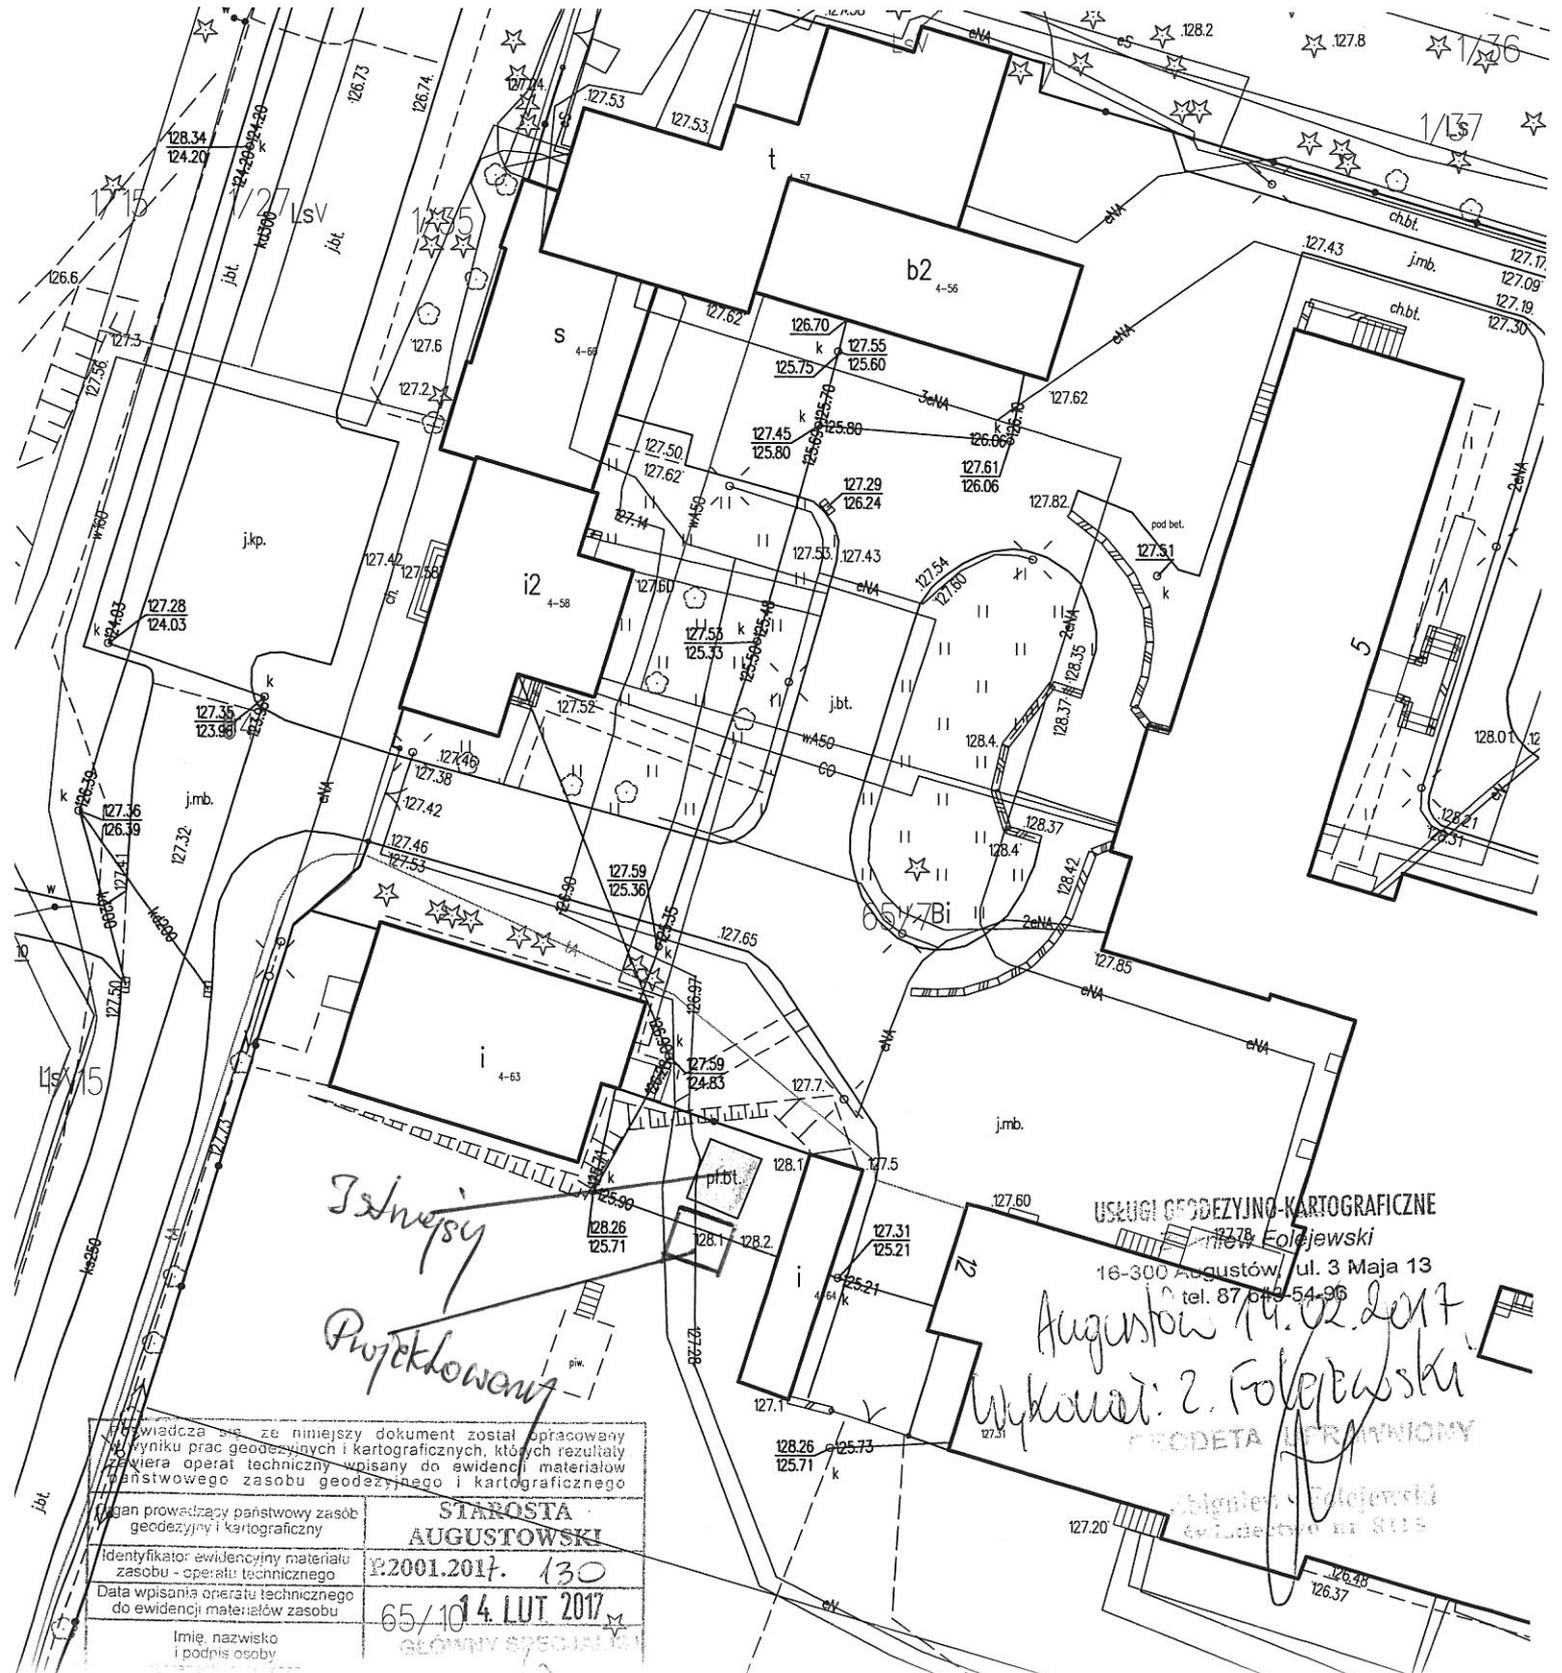

Świadcza się, że niniejszy dokument został opracowany w wyniku prac geodezyjnych i kartograficznych, których rezultaty zawiera operat techniczny wpisany do ewidencji materiałów państwowego zasobu geodezyjnego i kartograficznego	
Organ prowadzący państwowy zasób geodezyjny i kartograficzny	<b>STAROSTA AUGUSTOWSKI</b>
Identyfikator ewidencyjny materiału zasobu - operatu technicznego	22001.2017. 130
Data wpisania operatu technicznego do ewidencji materiałów zasobu	65/10 14 LUT 2017
Imię, nazwisko i podpis osoby	GLÓNNY SPECJALISTA

**USŁUGI GEODEZYJNO-KARTOGRAFICZNE**  
Zbigniew Folejewski  
16-300 Augustów, ul. 3 Maja 13  
tel. 87 643-54-96  
Augustów 14.02.2017  
Wykonawca: Z. Folejewski  
Zbigniew Folejewski  
